

VENDIM
Nr.670, datë 10.10.2007

**PËR SHPRONËSIMIN, PËR INTERES PUBLIK, TË PRONARËVE TË PASURIVE TË
PALUAJTSHME, PRONË PRIVATE, QË PREKEN NGA NDËRTIMI I SUPERSTRADËS
LUSHNJË-FIER**

Në mbështetje të nenit 100 të Kushtetutës, të neneve 5, pika 1, 20 e 21 të ligjit nr.8561, datë 22.12.1999 “Për shpronësimet dhe marrjen në përdorim të përkohshëm të pasurisë, pronë private, për interes publik” dhe të nenit 8 të ligjit nr.9464, datë 28.12.2005 “Për Buxhetin e Shtetit të vitit 2006”, të ndryshuar, me propozimin e Ministrit të Punëve Publike, Transportit dhe Telekomunikacionit, Këshilli i Ministrave

VENDOSI:

1. Shpronësimin për interes publik, të pronarëve të pasurive të paluajtshme, pronë private, që preken nga ndërtimi i superstradës Lushnjë-Fier.

2. Shpronësimi të bëhet në favor të Drejtorisë së Përgjithshme të Rrugëve.

3. Pronarët e pasurive të paluajtshme, që shpronësohen të kompensohen në vlerë të plotë, sipas masës përkatëse që paraqitet në tabelën, që i bashkëlidhet këtij vendimi, për sipërfaqen 75 968.36 m², tokë/arë, të vlerësuar me 1200 lekë m², për zonën e Fierit dhe 1000 lekë m², për zonën e Lushnjës, me vlerë 90 116 960 (nëntëdhjetë milionë e njëqind e gjashtëmbëdhjetë mijë e nëntëqind e gjashtëdhjetë) lekë, për kultura bujqësore, me vlerë 227 108.24 (dyqind e njëzet e shtatë mijë e njëqind e tetë pikë njëzet e katër) lekë, dru frutorë, me vlerë 516 961 (pesëqind e gjashtëmbëdhjetë mijë e nëntëqind e gjashtëdhjetë e një lekë), me vlerë të përgjithshme shpronësimi 90 861 029,24 (nëntëdhjetë milionë e tetëqind e gjashtëdhjetë e një mijë e njëzet e nëntë pikë njëzet e katër) lekë.

4. Vlera e përgjithshme e shpronësimit, 90 861 029.24 (nëntëdhjetë milionë e tetëqind e gjashtëdhjetë e një mijë e njëzet e nëntë pikë njëzet e katër) lekë, të përballohet nga llogaria e veçantë e Ministrisë së Financave në Bankën e Shqipërisë “Fondi i shpronësimeve”.

5. Shpenzimet procedurale, në shumën 707 500 (shtatëqind e shtatë mijë e pesëqind) lekë, do të përballohen nga Drejtoria e Përgjithshme e Rrugëve.

6. Shpronësimi të fillojë, më 15.10.2007 dhe të përfundojë, më 15.11.2007.

7. Pronarët e përcaktuar në listën që i bashkëlidhet këtij vendimi, për të cilët është bërë shënimi “Plotësim dokumentacioni”, të kompensohen për efekt shpronësimi, pasi të kenë paraqitur pranë Drejtorisë së Përgjithshme të Rrugëve dokumentacionin e plotë të pronësisë.

Të gjithë pronarët që kanë dorëzuar paraprakisht në Drejtorinë e Përgjithshme të Rrugëve, dokumentacionin e pronësisë, në çastin e likuidimit duhet të dorëzojnë kartelën e pronësisë, e cila duhet të jetë brenda afateve ligjore të vlefshmërisë.

8. Ngarkohen Ministria e Financave, Ministria e Punëve Publike, Transportit dhe Telekomunikacionit dhe Drejtoria e Përgjithshme e Rrugëve për zbatimin e këtij vendimi.

Ky vendim hyn në fuqi menjëherë dhe botohet në Fletoren Zyrtare.

KRYEMINISTRI
Sali Berisha

REPUBLIKA E SHQIPERISE

MPPTT

DREJTORIA E PERGJITHSHME E RRUGEVE

DREJTORIA E SHPRONESIMEVE

QARKU LUSHNJE

Nr.	Pronari			Zona Kadast.	Nr. pas.	Sip.shpr.Ar e p.m.m2	Cmimi ne lek/m2	Vlera ne Leke	Vlera Kult.bujq.ne leke	Vlera kult. dru-frut.ne leke	Totali ne leke	Shenime
	Emri	Alesia	Mbiemri									
1	Faik	Abdyl	Shkurti	0-40	2087	838/18	345	1000	345000		345000	Plotesim dokumentacioni
2	Xhafer	Abdyl	Shkurti	40-95	1197	838/14	546	1000	546000		546000	Plotesim dokumentacioni
3	Pandeli	Todi	Veliu	5.24-5.33	1197		741	1000	741000		741000	Plotesim dokumentacioni
4	Vasil	Jani	Boci	6.82-6.95	1197	41/21	409	1000	409000		409000	Plotesim dokumentacioni
5	Perikli	Koli	Ndreka	6.96-7.12	1197	43/15	518	1000	518000		518000	Plotesim dokumentacioni
6	Ismet	Tofik	Barci	7.65-7.75	2527	83/1	343	1000	343000		343000	Plotesim dokumentacioni
7	Stefan	Gori	Jongari	7.76-7.9	2527	85/26	664	1000	664000		664000	Plotesim dokumentacioni
8	Vladimir	Lili	Pina	7.94-8.10	2527	86/1	413.24	1000	413240		413240	Plotesim dokumentacioni
9	Llukan	Lili	Pina	7.94-7.99	2527	86/2	171.12	1000	171120		171120	Plotesim dokumentacioni
10	Vladimir	Lili	Pina	8.11-8.11	2527	86/47	28	1000	28000		28000	Plotesim dokumentacioni
11	Osman	Riza	Topalli	9.98-10.1	2527	241/19	97	1000	97000		97000	Plotesim dokumentacioni
12	File	Llambi	Nako	0.39-0.45	3208	270/11	448	1000	448000		448000	Plotesim dokumentacioni
13	Asqeri	Sabri	Cela	0.48-0.5	1033	272/15	199.5	1000	199500		199500	Plotesim dokumentacioni
14	Myqerem	Jashar	Kodheli	1.66-1.67	1033	173/6	302.5	1000	302500		302500	Plotesim dokumentacioni
SHUMA							5225.36		5225360		5225360	


QARKU FIER

Pronari		Cmimi				Totali ne						
Nr.	Emri	Atesia	Mbiemri	Piketazhi	Zona Kadastre	Nr. pas.	Sip.shpr. Are,pem .m2	Vlera ne lek/m2	Vlera ne Leke	Vlera Kult. dru-frut.ne leke	Vlera kult. leke	Shenime
1	Zilyftar	Hysen	Bylykbashi	5.6-5.76		155/1	307	1200	368400			368400 Plotësim dokumentacioni
2	Gramoz	Shaban	Hajdarasi	0.029-0.054		31/8	1941.2	1200	2329440			2329440 Plotësim dokumentacioni
3	Arjan		Kalleshi			31/9	1102	1200	1322400			1322400 Plotësim dokumentacioni
	Enika		Kalleshi									Plotësim dokumentacioni
	Xhemile		Kalleshi									Plotësim dokumentacioni
	Mimoza		Kalleshi									Plotësim dokumentacioni
	Hurma		Kalleshi									Plotësim dokumentacioni
	Arben		Kalleshi									Plotësim dokumentacioni
4	Arjan		Kalleshi	0.054-0.089		31/10	1445	1200	1734000			1734000 Plotësim dokumentacioni
	Enika		Kalleshi									Plotësim dokumentacioni
	Xhemile		Kalleshi									Plotësim dokumentacioni
	Mimoza		Kalleshi									Plotësim dokumentacioni
	Hurma		Kalleshi									Plotësim dokumentacioni
	Arben		Kalleshi									Plotësim dokumentacioni

5	Perparim	Hazis	Hysi	0.054-1.22	31/11	973	1200	1167600	1167600	Plotësim dokumentacioni
6	Nurije	Riza	Hysi	0.12-0.16	31/12	1756	1200	2107200	2107200	Plotësim dokumentacioni
7	Agron	Andon	Gjermani	0.16-0.19	36/1	1010	1200	1212000	1212000	Plotësim dokumentacioni
8	Stavro	Islam	Laska	0.19-0.23	36/2	1394	1200	1672800	1672800	Plotësim dokumentacioni
9	Zani	Nexhip	Hysi	0.23-0.29	36/3	2672	1200	3206400	3206400	Plotësim dokumentacioni
10	Berti	Muharrem	Laska	0.29-0.34	36/4	1730	1200	2076000	2076000	Plotësim dokumentacioni
11	Islam	Xhafer	Kuci	0.34-0.41	36/5	2960	1200	3552000	13427.4	3552000
12	Hile	Tom	Lleshi	0.41-0.49	36/6	2815	1200	3378000	3378000	Plotësim dokumentacioni
13	Mark	Ded	Malvataj	0.49-0.52	36/7	1294	1200	1552800	1552800	Plotësim dokumentacioni
14	Baftjar	Hekuran	Buzi	0.52-0.57	36/8	2122	1200	2546400	8912.4	2555312.4
15	Avdulla	Ismail	Buzi	0.57-0.6	36/9	945	1200	1134000	6662.25	1140662.25
16	Xhevit	Malo	Buzi	0.6-0.67	36/10	2911	1200	3493200	13358.4	3506558.4
17	Xhevit	Malo	Buzi	0.67-0.69	36/11	950	1200	1140000	4550.4	1144550.4
18	Xhevit	Malo	Buzi	0.69-0.71	36/12	548	1200	657600	657600	Plotësim dokumentacioni
19	Shpetim	Zini	Licaj	0.71-0.76	72/1	1851	1200	2221200	8514.6	2229714.6
	Dashnor	Zini	Licaj							Plotësim dokumentacioni
20	Shpetim	Zini	Licaj	0.76-0.77	72/18	728	1200	873600	873600	Plotësim dokumentacioni
	Dashnor	Zini	Licaj							Plotësim dokumentacioni
21	Faik	Mehmet	Vellu	0.76-0.8	72/19	1044	1200	1252800	1252800	Plotësim dokumentacioni
22	Idajet	Dervish	Vellu	0.8-0.82	72/20	1263	1200	1515600	5304.6	1520904.6
23	Dushan	Selim	Selmaj	0.82-0.84	72/22	1374	1200	1648800	1648800	Plotësim dokumentacioni
24	Esat	Dervish	Vellu	0.87-0.88	72/6	682	1200	818400	2884.86	821284.86

25 Sami	Dervish	Veliu	0.88-0.9	72/7	1987	1200	2384400	8405.01	2392805.01	Plotësim dokumentacioni
26 Albert	Dervish	Veliu	0.9-0.94	72/8	2368	1200	2841600	15960.32	2857560.32	Plotësim dokumentacioni
27 Albert	Dervish	Veliu	0.94-0.95	72/9	725	1200	870000	4886.5	874886.5	Plotësim dokumentacioni
28 Idajet	Dervish	Veliu	0.95-0.99	72/10	2510	1200	3012000	2700	3230800	Plotësim dokumentacioni
29 Rexhep	Sherif	Veliu	0.99-1.01	72/11	1946	1200	2335200	11051.6	2376251.6	Plotësim dokumentacioni
30 Yzedin	Sherif	Veliu	1.01-1.03	72/12	1311	1200	1573200	8836.14	1582036.14	Plotësim dokumentacioni
31 Ramiz	Sherif	Veliu	1.03-1.10	72/13	6258	1200	7509600	42178.92	7551778.92	Plotësim dokumentacioni
32 Ramiz	Sherif	Veliu	1.10-1.12	72/24	1325	1200	1590000		1590000	Plotësim dokumentacioni
33 Mahmut	Shaqir	Veliu	1.11-1.15	72/25	2988	1200	3585600	20139.12	3605739.12	Plotësim dokumentacioni
34 Asllan	Shaqir	Veliu	1.15-1.17	72/26	845	1200	1014000		1014000	Plotësim dokumentacioni
35 Asllan	Shaqir	Veliu	1.17-1.20	72/27	1753	1200	2103600	11815.22	2115415.22	Plotësim dokumentacioni
36 Fasli	Shaban	Veliu	0.96-0.96	73/8	424	1200	508800	2857.76	511657.76	Plotësim dokumentacioni
37 Namik	Shaban	Veliu	0.96-1.00	73/9	22	1200	26400	148.28	26548.28	Plotësim dokumentacioni
38 Rakip	Shaban	Veliu	1.00-1.05	73/10	447	1200	536400	21000	557400	Plotësim dokumentacioni
39 Fasli	Shaban	Veliu	1.05-1.11	73/11	829	1200	994800	5587.46	1000387.46	Plotësim dokumentacioni
40 Reshat	Musa	Veliu	1.11-1.12	73/12	1423	1200	1707600	6830.4	1714430.4	Plotësim dokumentacioni
41 Nikolla	Musa	Veliu	1.12-1.16	73/16	2251	1200	2701200	249861	2951061	Plotësim dokumentacioni
42 Selim	Musa	Veliu	1.16-1.2	73/14	3940	1200	4728000	17806.6	4745806.6	Plotësim dokumentacioni
43 Nurihan	Dule	Veliu	0.11-0.13	100/1	650	1200	780000	4290	784290	Plotësim dokumentacioni
44 Izvor 99shë Rebani	Likometa		0.14-0.16	99/1	626	1200	751200		751200	Plotësim dokumentacioni
45 Dhimtraq	Zarik	Hila		133/22	96	1200	115200		115200	Plotësim dokumentacioni

46	Zarik	Kozma	Hila	133/23	26	1200	31200	31200	Ploësim dokumentacioni
47	Aristir	Zarik	Hila	133/24	37.7	1200	45240	45240	Ploësim dokumentacioni
48	Pandi	Mina	Sota	133/25	93.1	1200	111720	111720	Ploësim dokumentacioni
49	Irakli	Todi	Hila	133/26	45	1200	54000	54000	Ploësim dokumentacioni
Shuma Totale					70743		84891600	227108.24	516961 85635669.24

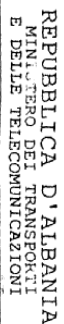


P
C. LOTTI & ASSOCIATI
Società d'ingegneria S.p.A.

P & ASSOCIATES

TOPOGRAFIA
GEOSAT GROUP

PIANO DEGLI ESPROPRI Troto B	TAVOLA N°. ES-01
---------------------------------	------------------------

LEGJENDA

— + — Kufi posurie

Kufiri i shpronësimeve

Aksi i ruges

Sipërfaqja që shpreh neshtet

Nderesa qe shpronesohet

↑ LUSHINJE

KOLONJA

0+000

Jorgo Mehdi Nasi S1=1525.6 m2
Prog. 0+0.0-0+57.0

Muharrem Fejzo Sanxhaku SI=1049.2 m2
Prog. 0+57.0-0+97.3

Uani Jorgji Bitri S1=480.4 m2
Prog. 97.3-114.3

Shtet	SI=354.4 m2
Prog.	0+114.3-0+12

Lili Jorgji Bitri S1=1643.3 m2
Prog. 0+129.2-0+192.2


Xhevdet Azbi Kaja SI=344.1 m2
Prog. 0+192.2-0+205.2


Azbi Daut Kaja $S1=411.5 \text{ m}^2$
 Prog. 0+205.2-0+220.7

Skender Azbi Kaja S1=1895.3 m2
Prog. 0+220.7-0+291.9'

FLIER ↓

170
Project 1

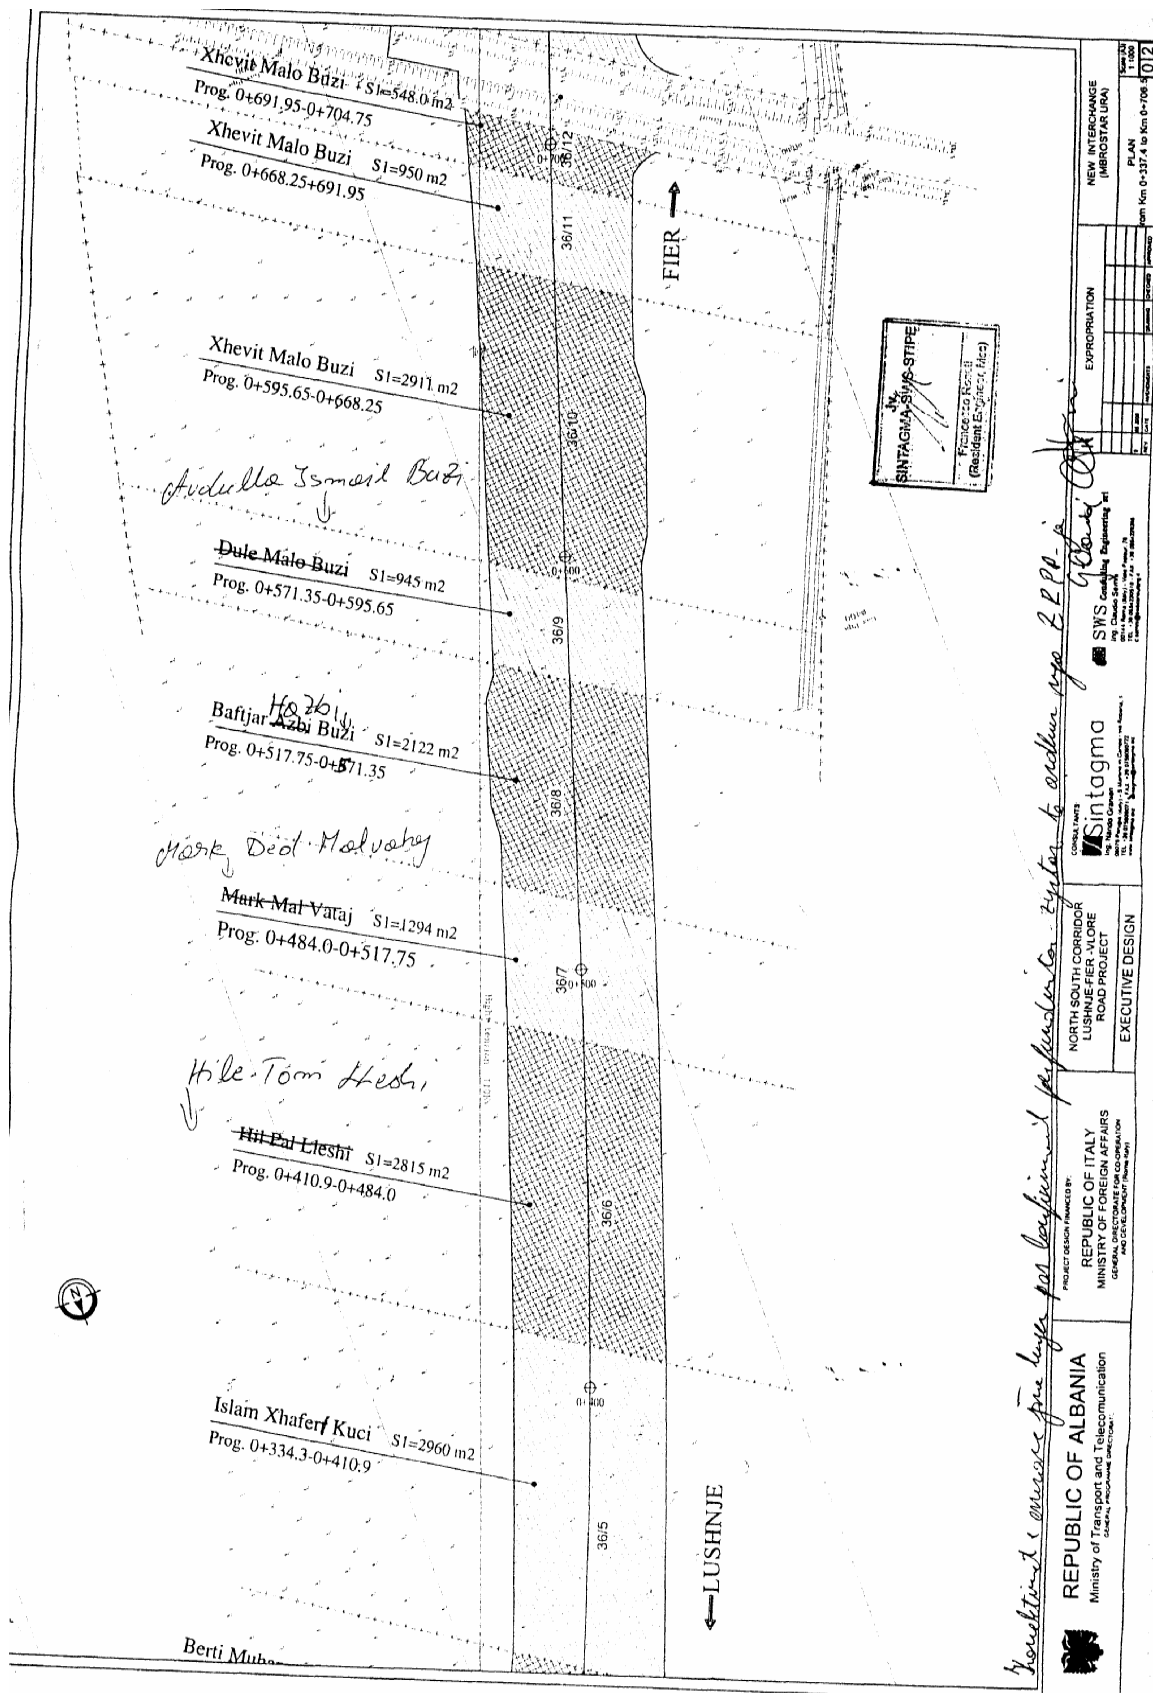

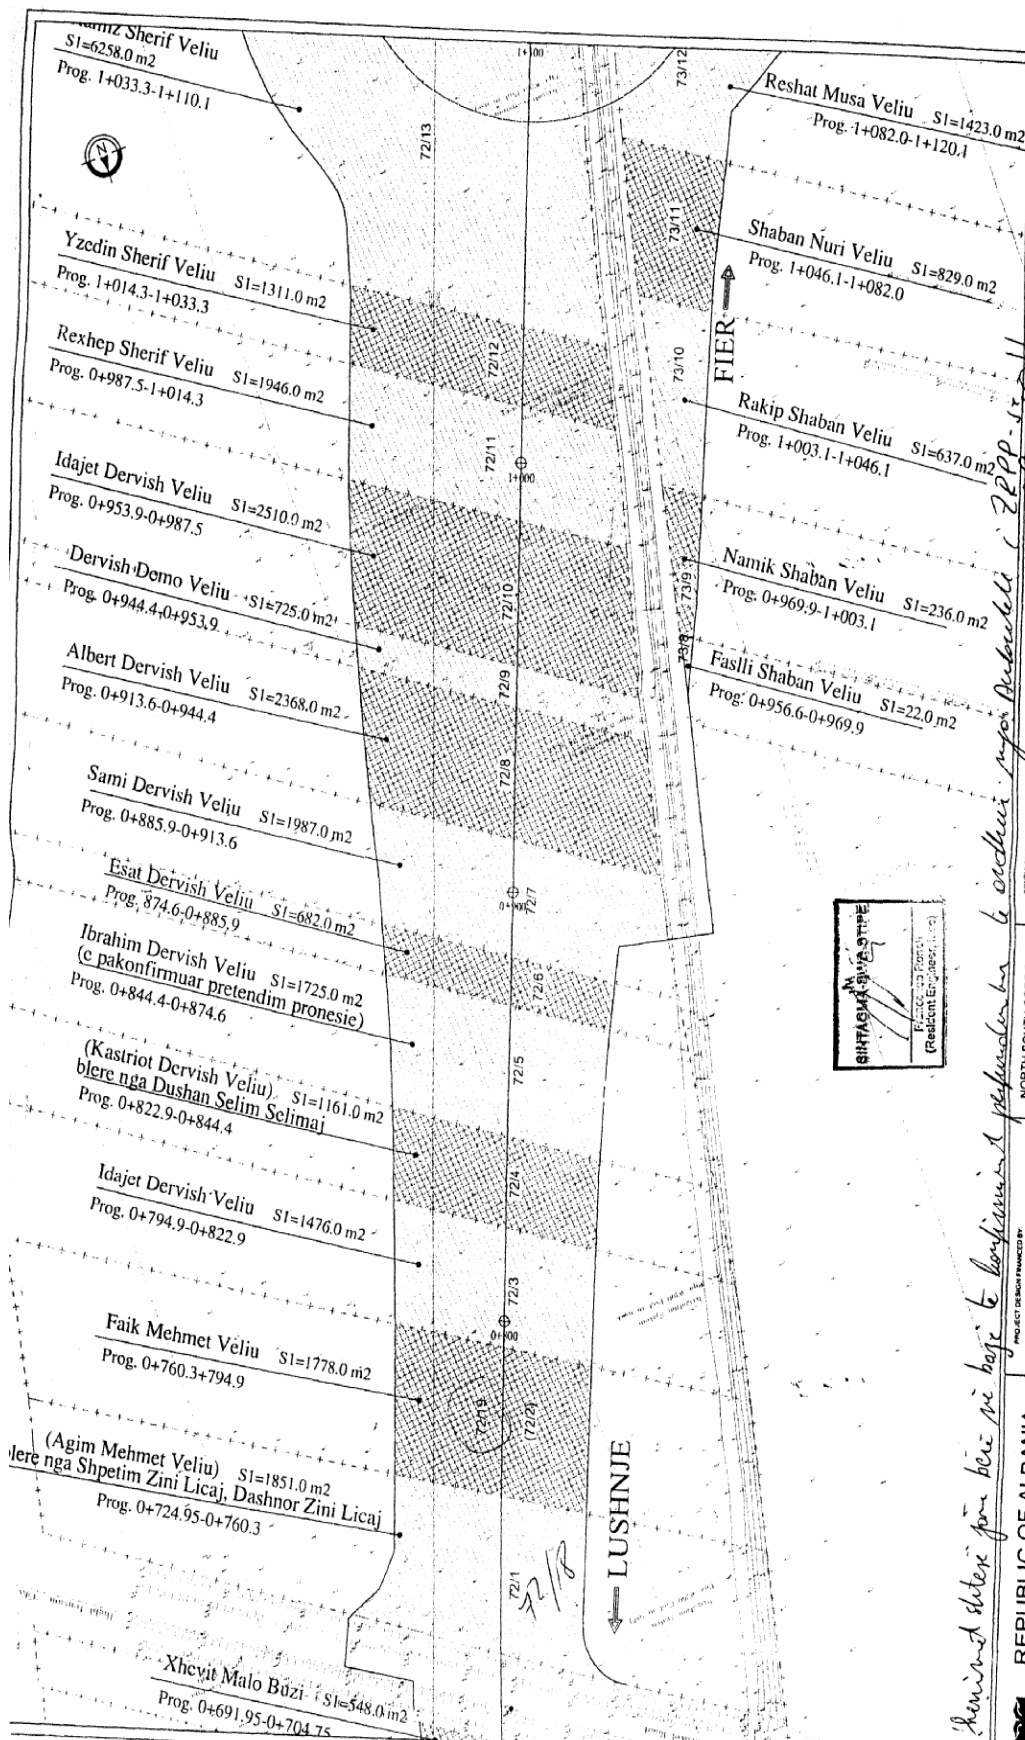

REPUBLIC OF ALBANIA
Ministry of Transport and Telecommunication

PROJECT DESIGN FRAMED BY:
REPUBLIC OF ITALY
MINISTRY OF FOREIGN AFFAIRS
GENERAL DIRECTORATE FOR CO-OPERATION
AND DEVELOPMENT (DIREZIONE GENERALE)

CONSULTANT:
SWS Consulting Engineering srl


EXECUTIVE DESIGN


PLAN
Scale: 1:1000
From Km 0+706.5 to Km 1+022.3


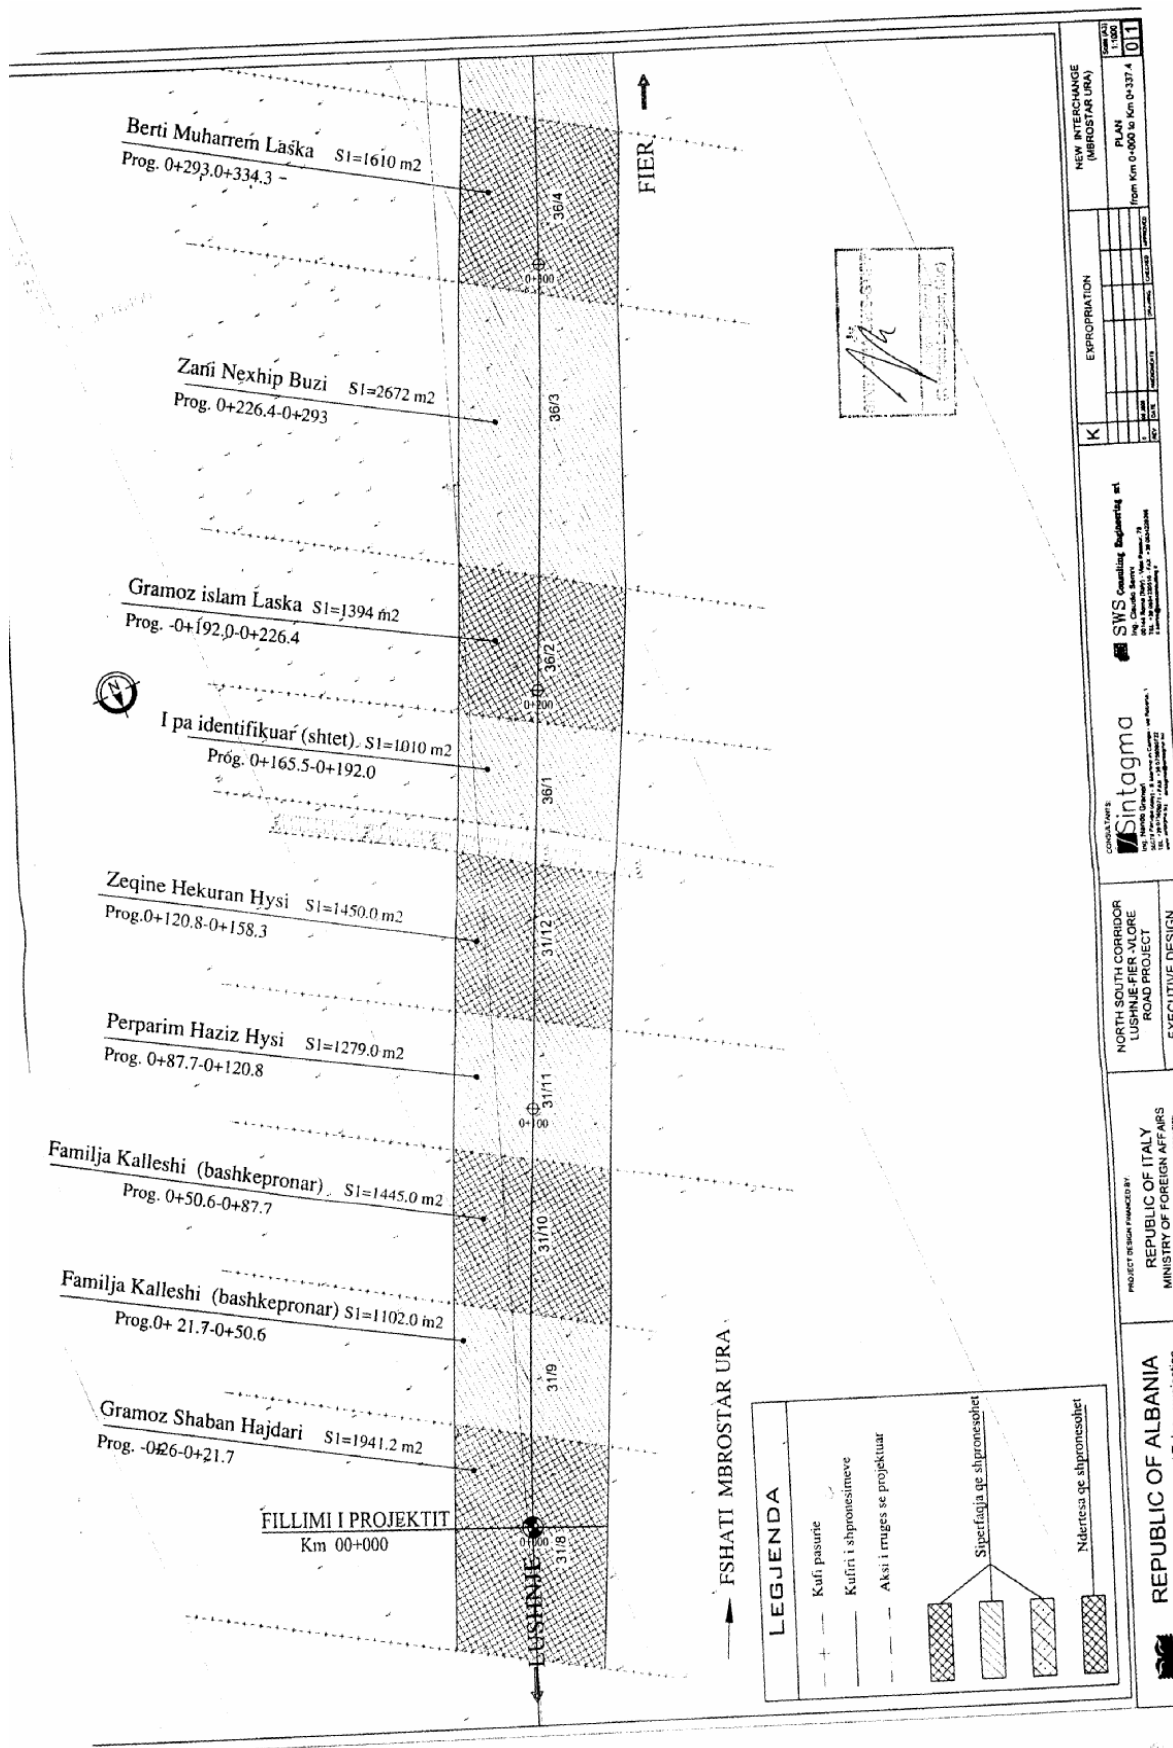




REPUBLIC OF ITALY
MINISTRY OF FOREIGN AFFAIRS
GENERAL DIRECTORATE FOR CO-OPERATION
AND DEVELOPMENT


**NORTH SOUTH CORRIDOR
LUSHNJE-FIER-VLORE
ROAD PROJECT
EXECUTIVE DESIGN**

CONSULT PARTS
Sintagma


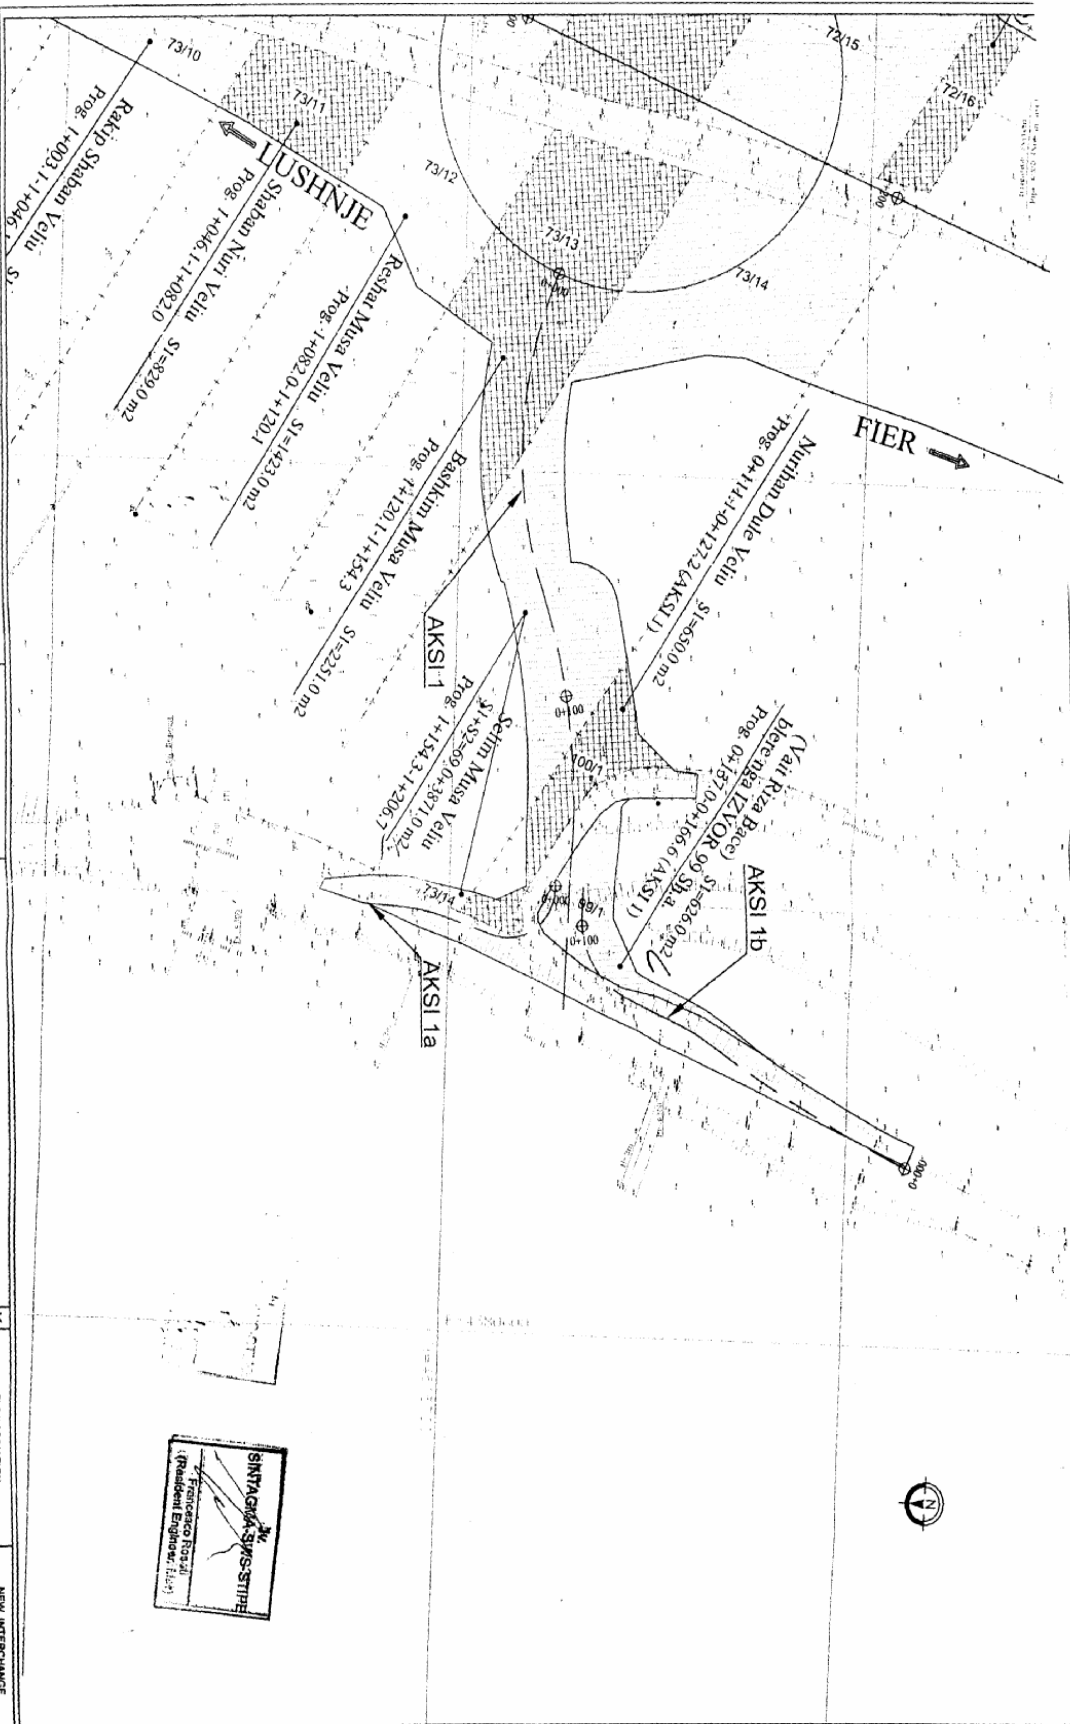

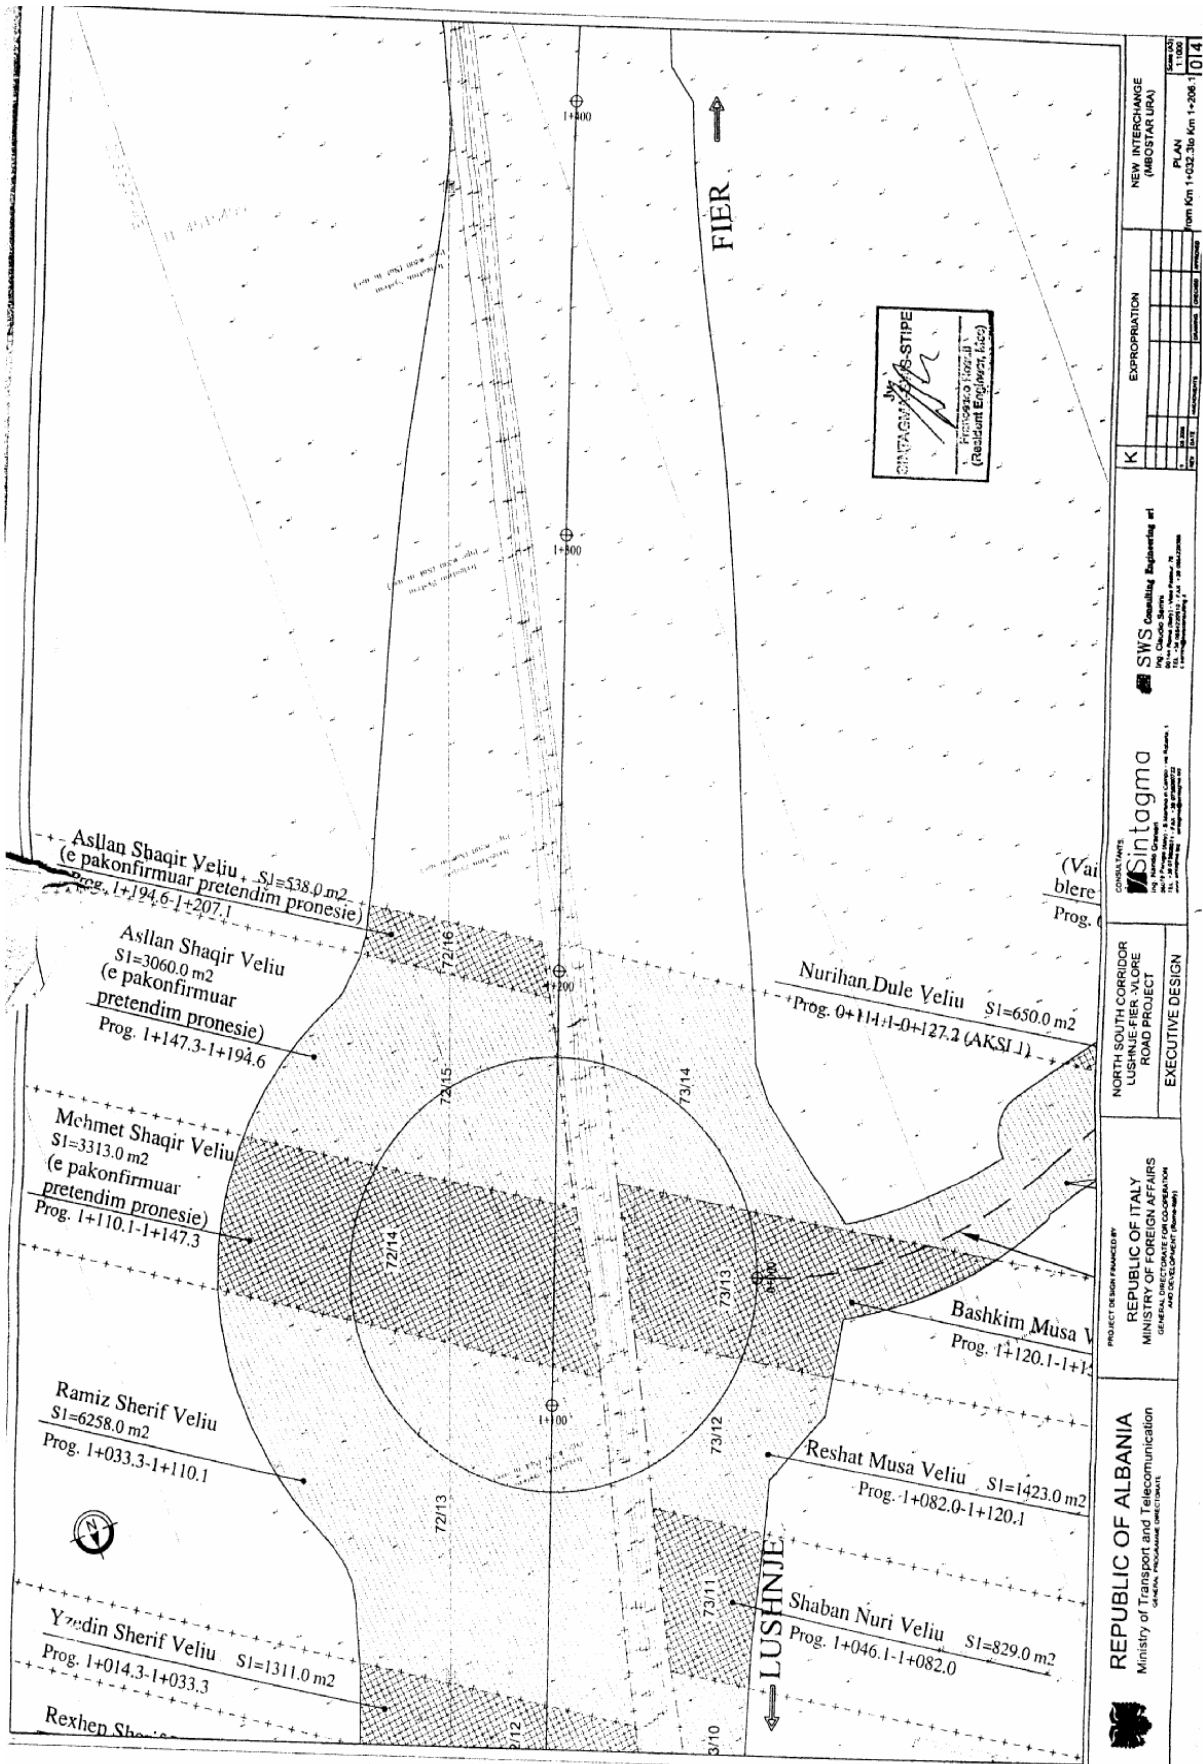




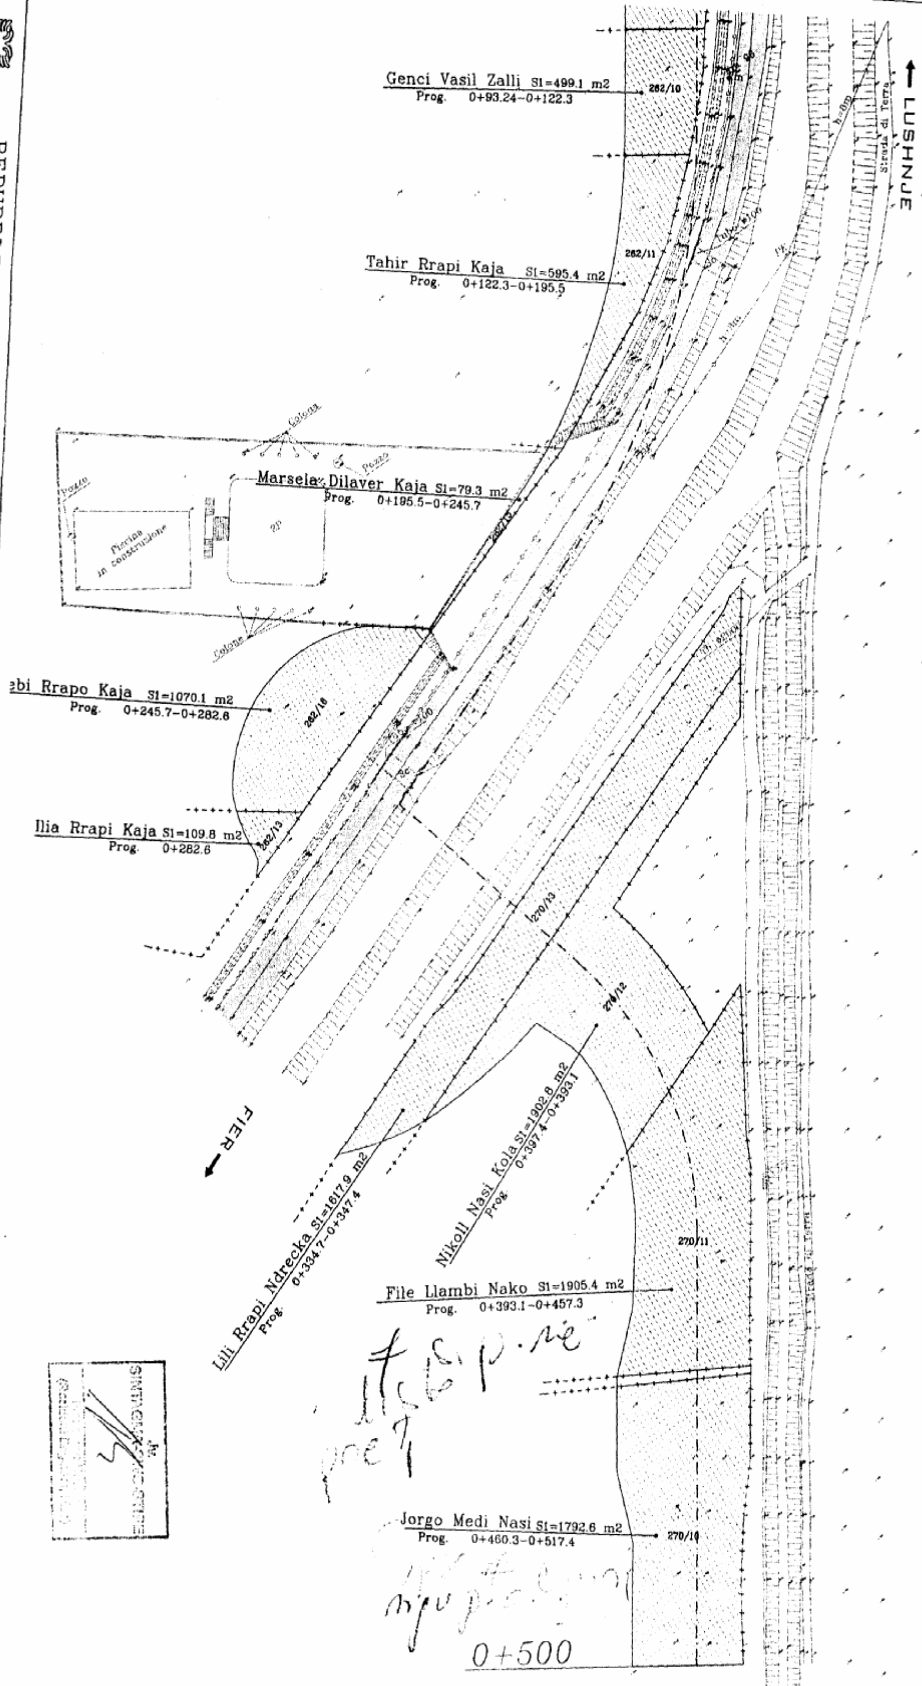



REPUBBLICA D'ALBANIA
MINISTERO DEI TRASPORTI
E DELLE TELECOMUNICAZIONI

Progetto No. 124
Data
Preliminare No.
Scala 1:500

NO.	DET.	REVISIONI	PROG.	DATA
1				
2				
3				
4				
5				
6				
7				
8				
9				
10				

C. LOTTI & ASSOCIATI
Società di Ingegneria S.p.A.



TOPOGRAFIA
GEOSAT GROUP

STRADA LUSHNJA - FIER
PIANO DEGLI ESPROPRI
TAVOLA
NO.

Skender Azbi Kaja SI=1895.3 m2
Prog. 0+220.7-0+291.9'

Rako Todi Bitri SI=558.5 m2
Prog. 0+220.7-0+291.9

Leksi Todi Bitri SI=1246.9 m2
Prog. 0+291.9-0+357.6

Rije Zoi Zoto (Trashegimtare)
Prog. 0+357.6-0+404.2 SI=1291.8 m2

Flamur Bajram Musaku SI=186.2 m2
Prog. 0+419.4-0+427.3

Taip Rraman Kaja SI=246.2 m2
Prog. 0+427.3-0+438.3

Mezan Qamil Gazepi SI=113.9 m2
Prog. 0+438.3-0+443.5

Kujtim Qamil Gazepi SI=137.7 m2
Prog. 0+443.5-0+449.7

Ali Qamil Gazepi SI=329.6 m2
Prog. 0+449.7-0+463.7

Ylli Beqir Goga SI=411.1 m2
Prog. 0+463.7-0+481.5

Asqeri Sabri Cela SI=650.4 m2
Prog. 0+481.5-0+507.5

0+500

Qazim Muhamet Kaja
Asim Muhamet Kaja
Arif Muhamet Kaja SI=558.2 m2
Prog. 0+507.5-0+530.5

Xhelal Sulejman Beqiri SI=1215.7 m2
Prog. 0+530.5-0+580.0

LUSHNJE



FIER


